

STAROSTA POWIATU
ŁÓDZKIEGO WSCHODNIEGO

ŁÓDŹ 2014-04-22

ZESPÓŁ UZGADNIANIA
DOKUMENTACJI PROJEKTOWEJ
90-002 Łódź, ul. Tuwima 28
tel. 042 632-9828

OPINIA NR PODGIK_Z.6630.270.2014

Zespół Uzgadniania Dokumentacji Projektowej uzgadnia lokalizację obiektu:

Przedmiot opinii :

**SIEĆ KANALIZACJI SANITARNEJ Z PRZYŁĄCZAMI
POMPOWNIE
SIEĆ KANALIZACJI DESZCZOWEJ**

Lokalizacja obiektu : Justynów ul. Staszica , Słowackiego , Kościuszki , Korczaka , Letniskowa , Daszyńskiego ,
Nowa gm. Andrespol

Autor opracowania: techn. HENRYK GĘDEK

Inwestor :

GMINA ANDRESPOL

95-020 ANDRESPOL
ROKICIŃSKA 126

Data wpływu do zespołu: 2014-03-18

1. Podstawa prawna opinii :

Ustawa z dnia 17 maja 1989r. Prawo Geodezyjne i Kartograficzne art.27 ust.2 pkt. 1,
art.28 ust. 1 (Dz.U. z 2005r. nr 240 poz.2027 z późniejszymi zmianami), Rozporządzenie Ministra
Rozwoju Regionalnego i Budownictwa z dnia 2 kwietnia 2001 roku w sprawie geodezyjnej
ewidencji sieci uzbrojenia terenu oraz zespołów uzgadniania dokumentacji projektowej
(Dz.U.Nr 38 poz.455), Zarządzenie nr 27/2001 z dnia 14 listopada 2001 roku
Starosty Powiatu Łódzkiego Wschodniego.

**2. Po zrealizowaniu niniejszego obiektu, należy zlecić uprawnionej jednostce wykonawstwa
geodezyjnego wykonanie geodezyjnej inwentaryzacji powykonawczej - w przypadku
przewodów podziemnych - przed ich zasypaniem.**

Uwagi i zalecenia:

- W rejonie istniejącego uzbrojenia podziemnego prace ziemne prowadzić sposobem ręcznym z zabezpieczeniem.

- 1. W miejscach skrzyżowań i zbliżeń z urządzeniami telekomunikacyjnymi prace prowadzić ręcznie z zachowaniem
szczególnej ostrożności zgodnie z obowiązującymi przepisami techniczno-budowlanymi. Rozpoczęcie robót należy
zgłosić wraz z kopią protokołu ZUDP przynajmniej z 14 dniowym wyprzedzeniem na adres: Telekomunikacja Polska
Region Operacyjnego Utrzymania Sieci i Usług w Katowicach ul. Ordona 13, 40-163 Katowice w celu wyznaczenia
nadzoru technicznego służb TP. Nadzór nad ww. robotami sprawować będzie pracownik upoważniony przez TP S.A.
firmy tj. Warszawskie Przedsiębiorstwo Robót Telekomunikacyjnych S.A. Dyrekcja Rejonowa Łódź, ul. Narutowicza
107a, 90-145 Łódź, tel. 42 678 13 42, fax. 42 672 44 04; Proszę zachować normatywne odległości od istniejących
urządzeń./ORANGE POLSKA/


- PSG Sp. z o.o. ZŁ: Prace ziemne w rejonie skrzyżowań z gazem prowadzić ręcznie. Rozpoczęcie prac zgłosić do
RDG Łódź - Południe. / R. Glinkowski /

Z up. Starosty
DYREKTOR PODGIK

Bartos
Andrzej Bartos

Za zgodność z oryginałem

ZAKŁAD INSTALACJI SANITARNYCH
...Projektowanie i nadzór inwestycyjny
Data: H. I.D. Glinkowski
97-300 Piotrków Tryb. ul. Słowackiego 9
tel (0-44) 647-39-70, kom. 502 20 -442
NIP 771-261-59-02 REGON 592267351

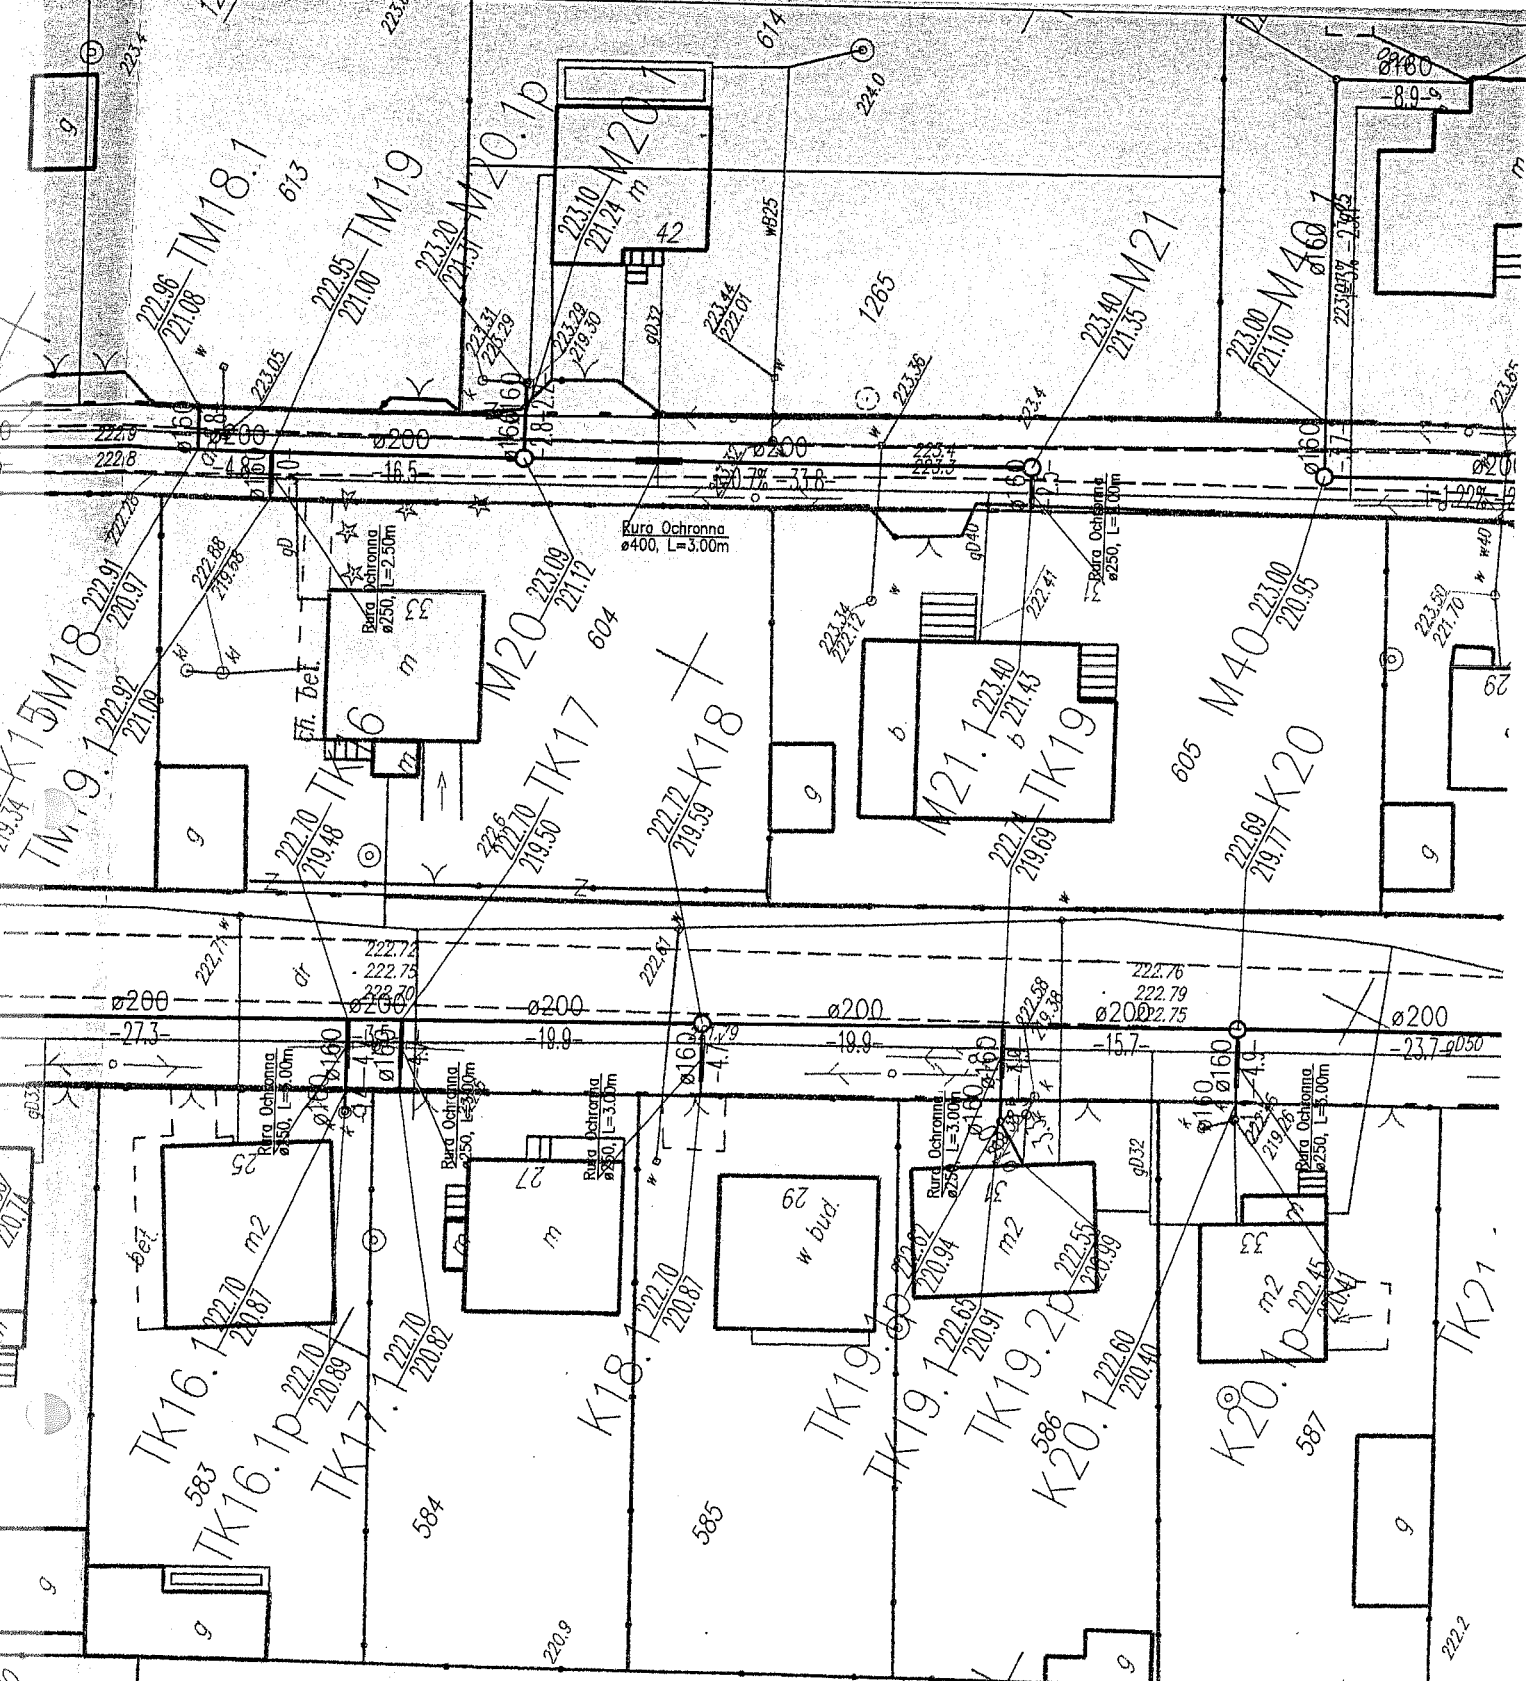

Zakład Gospodarki Komunalnej
w Andropolu
z siedzibą w Wiśniewie Górze
95-022 Wiśniewa Góra, ul. Piłsudskiego 6/10
tel. 21-32-457; 21-52-406
Regon 470679401 NIP 722-10-13-770


Za zgodność z oryginałem
ZAKŁAD INSTALACJI SANITARNYCH
Projektowanie i nadzór inwestorski
H. I. D. G. G.
97-300 Piotrków Trybunalski, Słowackiego 9
tel. (44) 647-39-70 fax (44) 647-201-442
NIP 771-261-59-02 REGON 592267351

LEGEN

KO	PRI
TKO	PR
KOp	OZI

*Uzgodniłem projekt sieci kanalizacji sanitarnej
wraz z projektem ułamka regulacyjnego drogi
lokalizacji i pok. drogi gminnej
od kp. 21-15-1 do 21-15-6*

*z upoważnienia Dyrektora Zakładu
Gospodarki Komunalnej w Andropolu
Ryszard Kulawski
uprawnienia wydane 433/88/W
uprawnienia wydane 48/92/W
TPEN/54122*

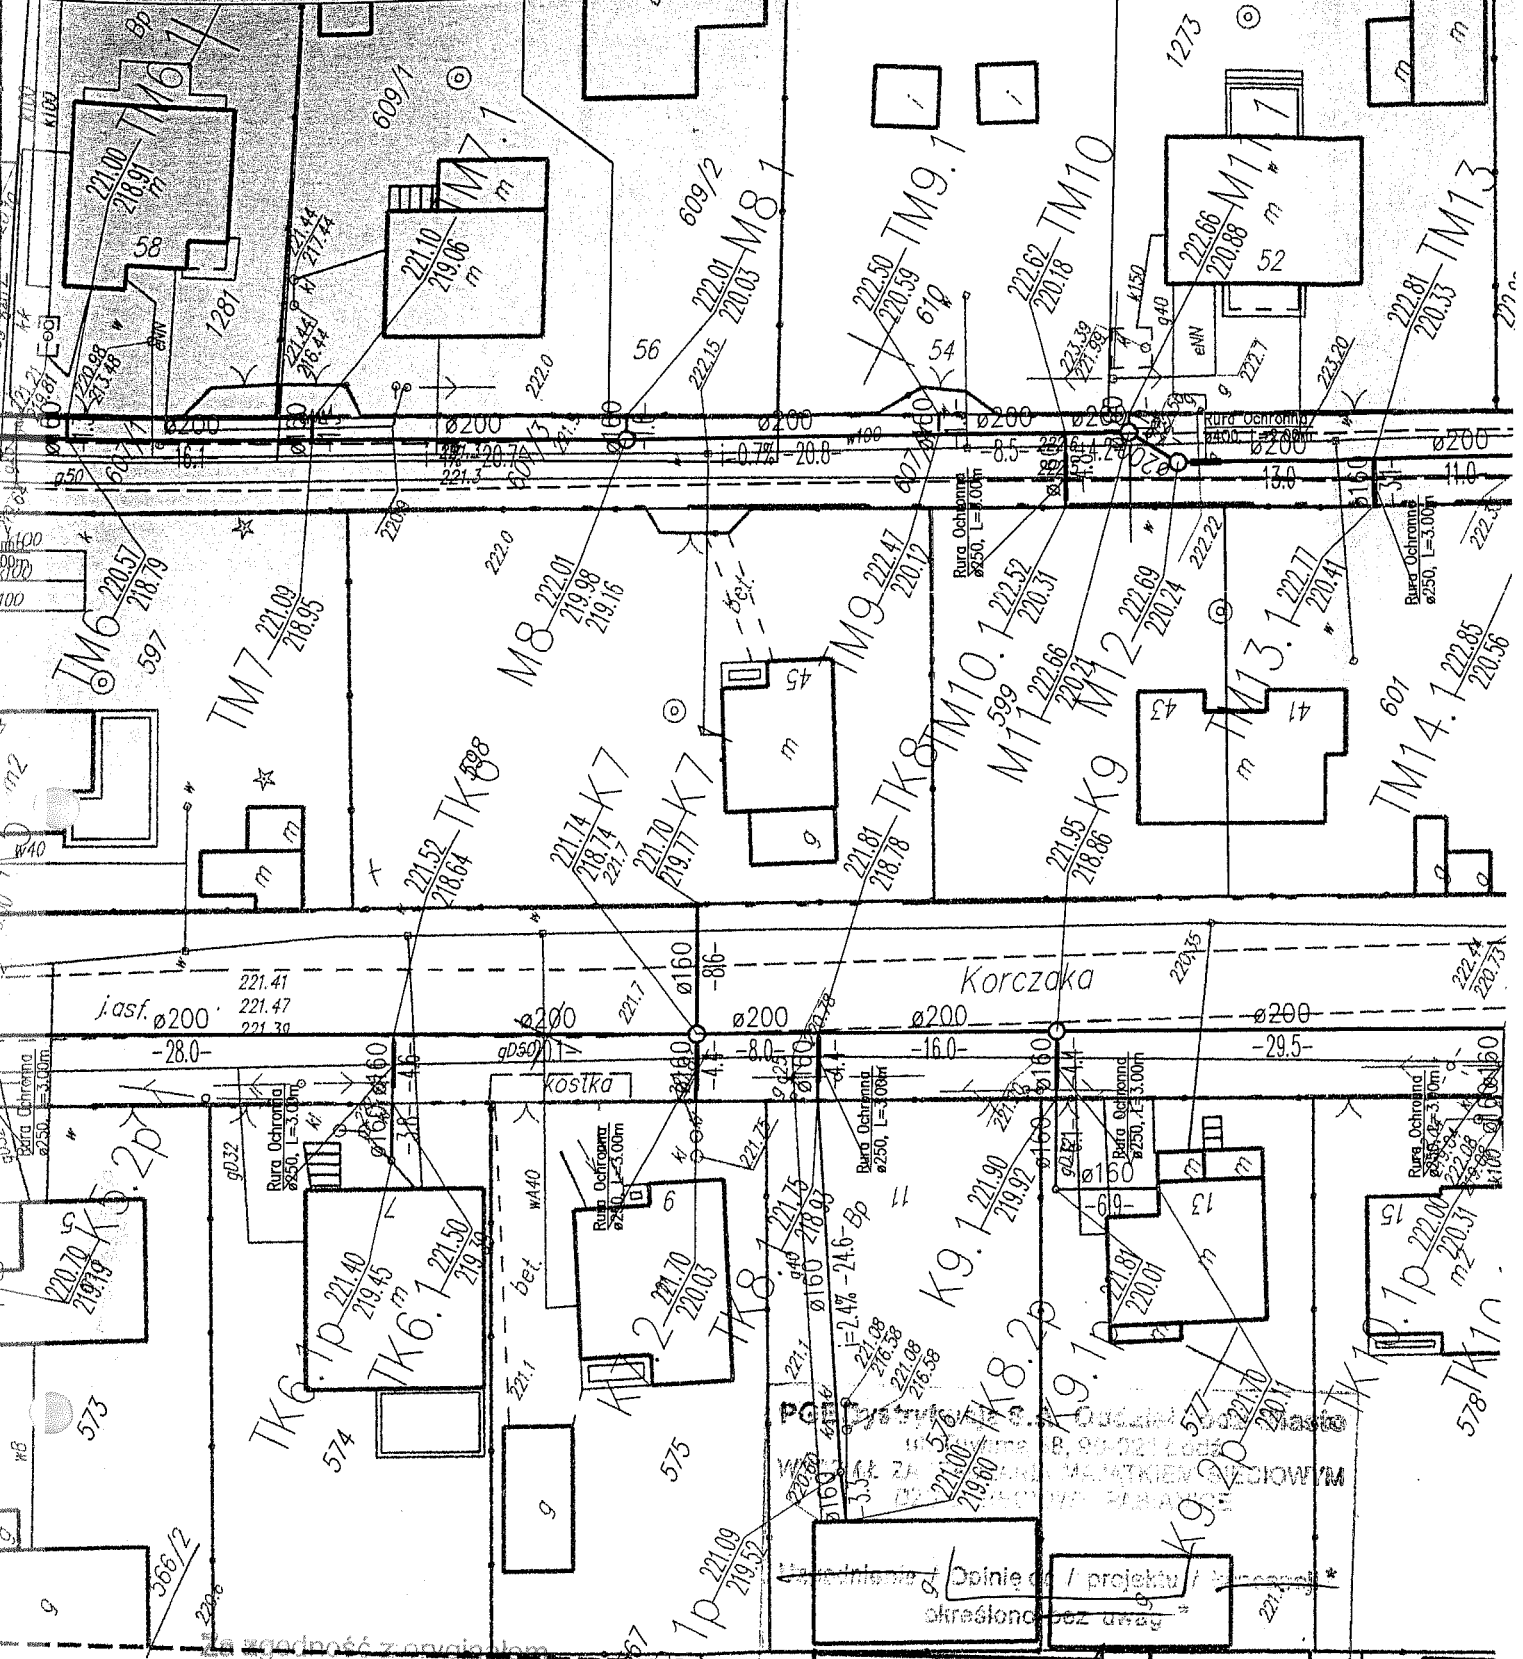

ZAKŁAD INSTALACJI SANITARNYCH
 Projektowanie i Nadzór Inwestorski
 Dział I.D. Gedejda
 97-508 Piotrków Tryb. ul. Słowackiego 9
 tel (0-44) 647-39-70, kom 502 201-442
 NIP 771-261-59-02, REGON 592267351


które powinno stanowić integralną część projektu / koncepcji.

Prawa osób trzecich muszą być zachowane.


16.04.14

pieczęć / podpis


Wydział Zarządzania Majątkiem
 Dział Sieciowy Pał
 Specjalista ds. eksploatacji

Adam Kudliński

STAROSTA POWIATU ŁÓDZKIEGO WSCHODNIEGO
ZESPÓŁ UZGADNIANIA DOKUMENTACJI PROJEKTOWEJ
90-002 ŁÓDŹ, ul. Tuwima 28, tel. 632-98-28

Na podstawie art. 20 ustawy z dnia 7 maja 1989 r. Prawo geodezyjne i kartograficzne (Dz.U. z 2000 r. nr 100, poz. 1050 i z 2001 r. nr 120, poz. 1208) uzgodniono usytuowanie projektowanych sieci uzbrojenia terenu

z przytaczanymi
~~sieć kanalizacji sanitarnej, sieć kanalizacji deszczowej~~

Uzgodnienie usytuowania sieci uzbrojenia terenu polega na wytyczeniu i geodezyjnej inwentaryzacji powierzchniowej przez jednostki uprawnione do wykonywania prac geodezyjnych. W razie niezgodności realizacji sieci uzbrojenia terenu z uzgodnionym projektem inwestor zobowiązany jest przedłożyć mapę z wynikami pomiarów powierzchniowych właściwemu organowi administracji architektoniczno-budowlanej.

Uzgodnienie usytuowania projektowanych sieci uzbrojenia terenu zachowuje ważność przez okres 3 lat od dnia wydania opinii w sprawie uzgodnienia sieci uzbrojenia terenu. Uzgodnienie traci ważność w przypadku zmiany w § 13 rozporządzenia Ministra Rolnictwa i Gospodarki Żywnościowej z dnia 2 kwietnia 2001 r. w sprawie geodezyjnej ewidencji sieci uzbrojenia terenu oraz zespołów uzgadniania dokumentacji projektowej (Dz.U. nr 38, poz. 455).

PODGIK 2.6630.270.2014
sygn. opinii

Łódź 22.04.2014

miejsowość i data

Z up. Starosty
DYREKTOR PODGIK

Andrzej Bartos



Za zgodność z oryginałem

PAŁAC INSTALACJI I SPRĄŻYNI
Projektowanie i Nadzór Techniczny
Data: 10.05.2014
97-300 Piotrków Tryb. ul. Słowackiego 9
tel. (0-44) 847-39 70, kom. 502 201 442
NIP 771-261-59-02 REGON 592267351